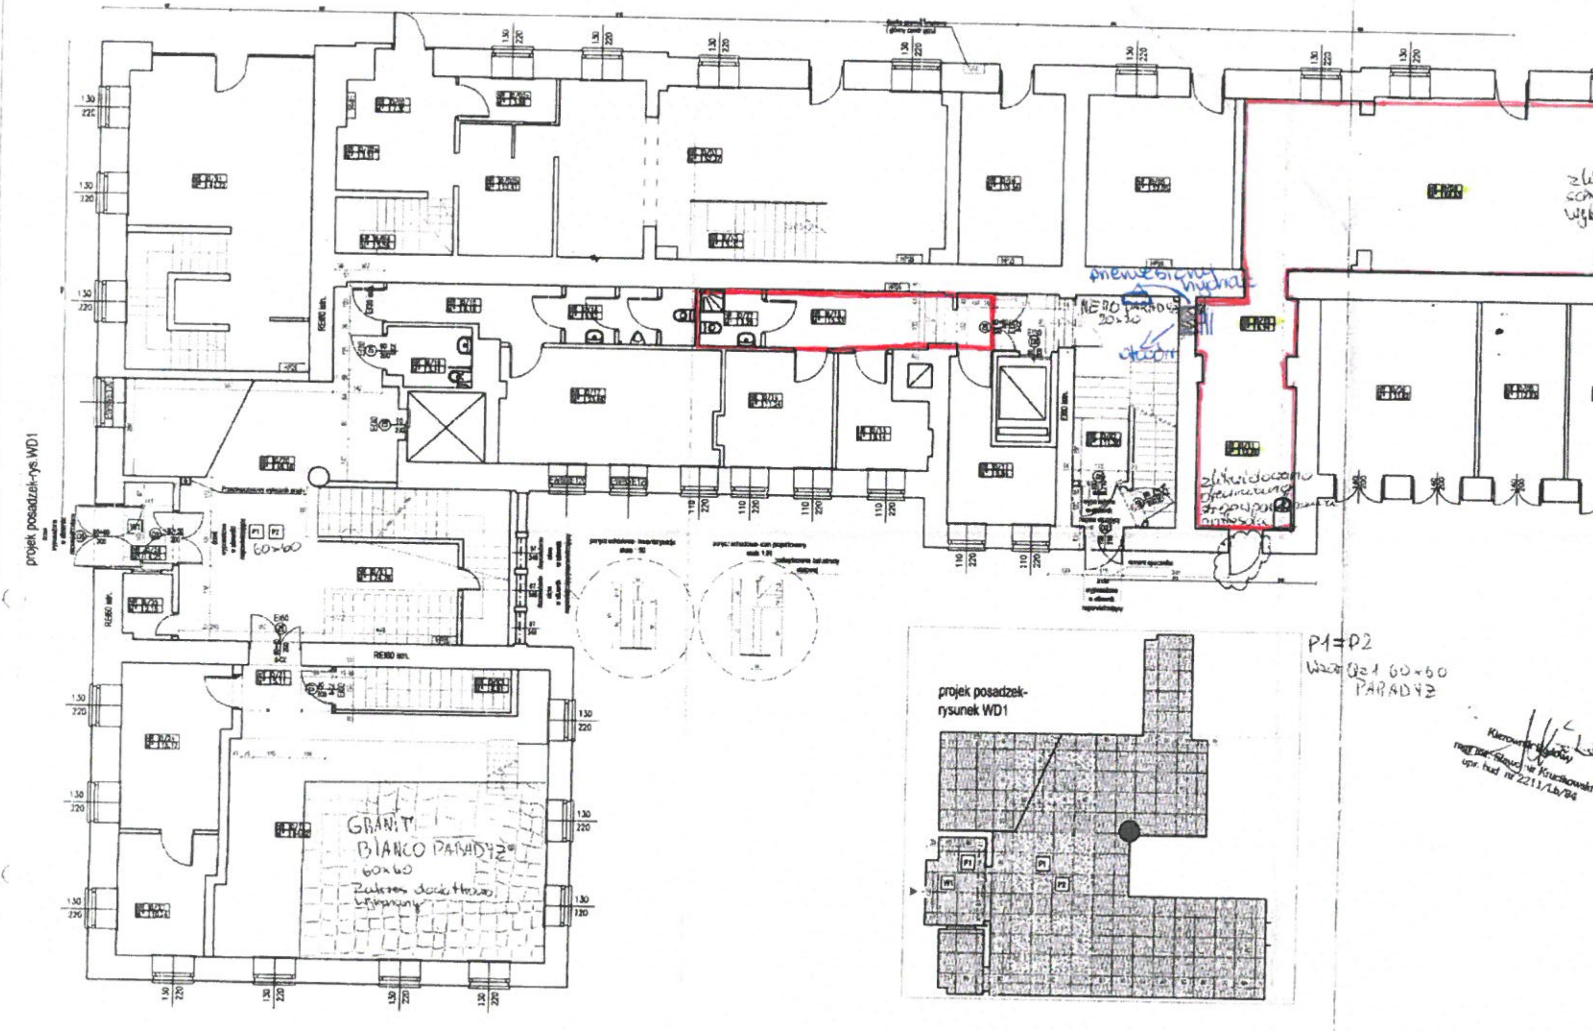
projek posadzek-rys.WD1
projek posadzek-rysunek WD1
RE60 ..
EI60 ..
130
220
110
220
P1
P2
W1
60×60
GRANIT BIANCO PARADYŻ 60×60
Zakres dodatkowo wykonany
NERO PARADYŻ 20×30
przeniesiony hydrant
otwór
zlikwidowano schody wykonano strop żelbet. 2×10,0
zlikwidowano [illegible] stropu [illegible] antresola

P1=P2
Wzór 21 60×60
PARADYŻ

OZNACZENIA:

	Projektowane ściany działowe murowane- gazobeton/ceramiczne
S3	Projektowane ściany działowe systemowe wc konstrukcja aluminiowa, wypełnienie z płyt hpl
S2	Projektowane ściany działowe systemowe kabin natryskowych konstrukcja aluminiowa, wypełnienie z płyt hpl
	Ściany i ścianki do wyburzenia/ rozbiórki elementów wyposażenia
Dn	Drzwi projektowane zgodnie z zestawieniem stolarki
P1	Płyty gresowe szlifowane-jasnoszary granit 60x60cm antypoślizgowe R10
P2	Płyty gresowe szlifowane-ciemnoszary granit 60x60cm antypoślizgowe R10
P3	Płytki podłogowe gresowe- 30x30cm antypoślizgowość R10, kl. ścieralności min. IV
P4	Płytki podłogowe gresowe- 30x30cm antypoślizgowość R10, kl. ścieralności min. IV
W1	Wycieraczka szczotkowo- gumowa 120x150cm
S3	Okładzina ścienna z glazury 60x30cm do wys. -220cm
S4	Uzupełnienie tynków Gładź gipsowa Farba lateksowa
KR	Kratka odwodnieniowa 15x15cm
ZC	Zawór wodociągowy czerpalny z złączką do węża
[illegible]	-Umywalka wpuszczana w blat + blat umywalkowy HPL
[illegible]	-Pisuar
[illegible]	-Wc kompakt
[illegible]	-Miska ustępowa-wisząca+ zabudowa g-k
[illegible]	-Zlew gospodarczy na wys. 50cm
[illegible]	-Umywalka z półpostumentem
[illegible]	-Zlewozmywak stalowy jednokomorowy z ociekaczem + szafka pod zlewozmywak 60x60
[illegible]	-WC kompakt dla niepełnosprawnych
[illegible]	-Umywalka z uchwytami dla niepełnosprawnych
S-CZ	-Doposażenie drzwi w samozamykacz [illegible]
EW60/E120	-Doposażenie okien w kurtynę ppoż. o klasie odporności ogniowej EW60/E120
HP25	-Projektowany hydrant przeciwpożarowy

Kierownik budowy
mgr inż. Sławomir Kruchowski
upr. bud. nr 2211/Lb/84

DOKUMENTACJA
POWYKONAWCZA

INWESTOR	**Mazowiecki Urząd Wojewódzki** **Warszawa** **Pl. Bankowy 3/5**
JEDNOSTKA PROJEKTUJĄCA	**REMEDY Sp. z o. o.** Celestynów 11 B 05-462 Wiązowna tel./fax 22 789 06 36, kom. 506 444 283
NAZWA PROJEKTU	Remont pomieszczeń w budynku położonym w Warszawie przy al. Jerozolimskich 28
STADIUM PROJEKTU	**PROJEKT BUDOWLANO- WYKONAWCZY**
BRANŻA	**ARCHITEKTURA**
OBIEKT	Mazowiecki Urząd Wojewódzki Warszawa al. Jerozolimskie 28
TEMAT RYSUNKU	Rzut parteru

ZESPÓŁ PROJEKTOWY

FUNKCJA	TYTUŁ ZAWODOWY, IMIĘ I NAZWISKO	NR UPRAWNIEŃ	PODPIS
PROJEKTANT	Mgr inż. arch. [illegible]	46/91/OL	
SPRAWDZAJĄCY	Mgr inż. arch. Krzysztof [illegible]	MA/314/09	
OPRACOWAŁ	Mgr inż. arch. Małgorzata [illegible]		

DATA	NR RYSUNKU	REWIZJA	SKALA
07.2014	MUWJ-PBW-AR-100	-	1:100